

Nabovarsel

Nabovarsel etter plan- og bygningsloven §21-3.

Du har som nabo rett til å komme med merknader til byggeplanene innen 14 dager fra nabovarselet er sendt. Vi som er ansvarlige for byggeprosjektet, skal sende eventuelle merknader, med våre kommentarer til hver merknad, til kommunen sammen med byggesøknaden. Vi kan også velge å endre byggeprosjektet, og varsle alle naboer på nytt.



Her skal vi bygge, rive eller endre

Adresse:	Allestadveien 16, 5142 Fyllingsdalen		
Kommune:	Bergen		
Gårdsnr.:	Bruksnr.:	Festenr.:	Seksjonsnr.:
22	861	0	0

Vi varsler herved om

Tiltakstype:	Bygningstekniske installasjoner - Nytt anlegg
Tiltaksformål:	Annet

Beskrivelse av hva nabovarselet gjelder

Det søkes om fasadeendring/tekniske installasjoner – etablering av solcellepanel på taket på Framohallen

Plan(er) som gjelder for eiendommen

Type plan:	Reguleringsplan
Navn på plan:	ID11110200 – FYLLINGSDALEN. GNR 22 DELER AV BNR 39 OG 174, VARDEN IDRETTSANLEGG – KUNSTGRESSBANE

Spørsmål om innholdet i nabovarselet kan rettes til

Kontaktperson: Se-Arkitektur AS, Christine Dumben
E-post: christine@se-arkitektur.no
Telefon: 55987020 / 94277948
Søknadens hjemmeside: <https://se-arkitektur.no/aktuelt/nabovarslinger-og-kunngjoringer/>

Merknader til byggeplanene sendes til

Merknader til byggeplanene kan leveres via Altinn eller sendes til søker.

Søker: Se-Arkitektur AS
Organisasjonsnummer: 986536345
Telefon: 55987020 / 94277948
E-post: christine@se-arkitektur.no
Postadresse: Fantoftvegen 42, 5072 BERGEN

Nabovarselet er signert av

CHRISTINE DUMBEN på vegne av SE-ARKITEKTUR AS

Dette dokumentet er signert elektronisk og arkivert i Altinn.

Filvedlegg:

20220909-Basiskart fra Infoland_MedSolNY.pdf

Framohallen solceller fasade.pdf



BERGEN
KOMMUNE

Basiskart

Byrådsavdeling for klima, miljø og byutvikling


Plan- og bygningsetaten

Målestokk v/A4: 1:1000

Dato: 09.09.2022

Gnr/Bnr/Fnr/Snr: 22/861/0/0

Adresse: Allestadveien 16, 5142 FYLLINGSDALEN

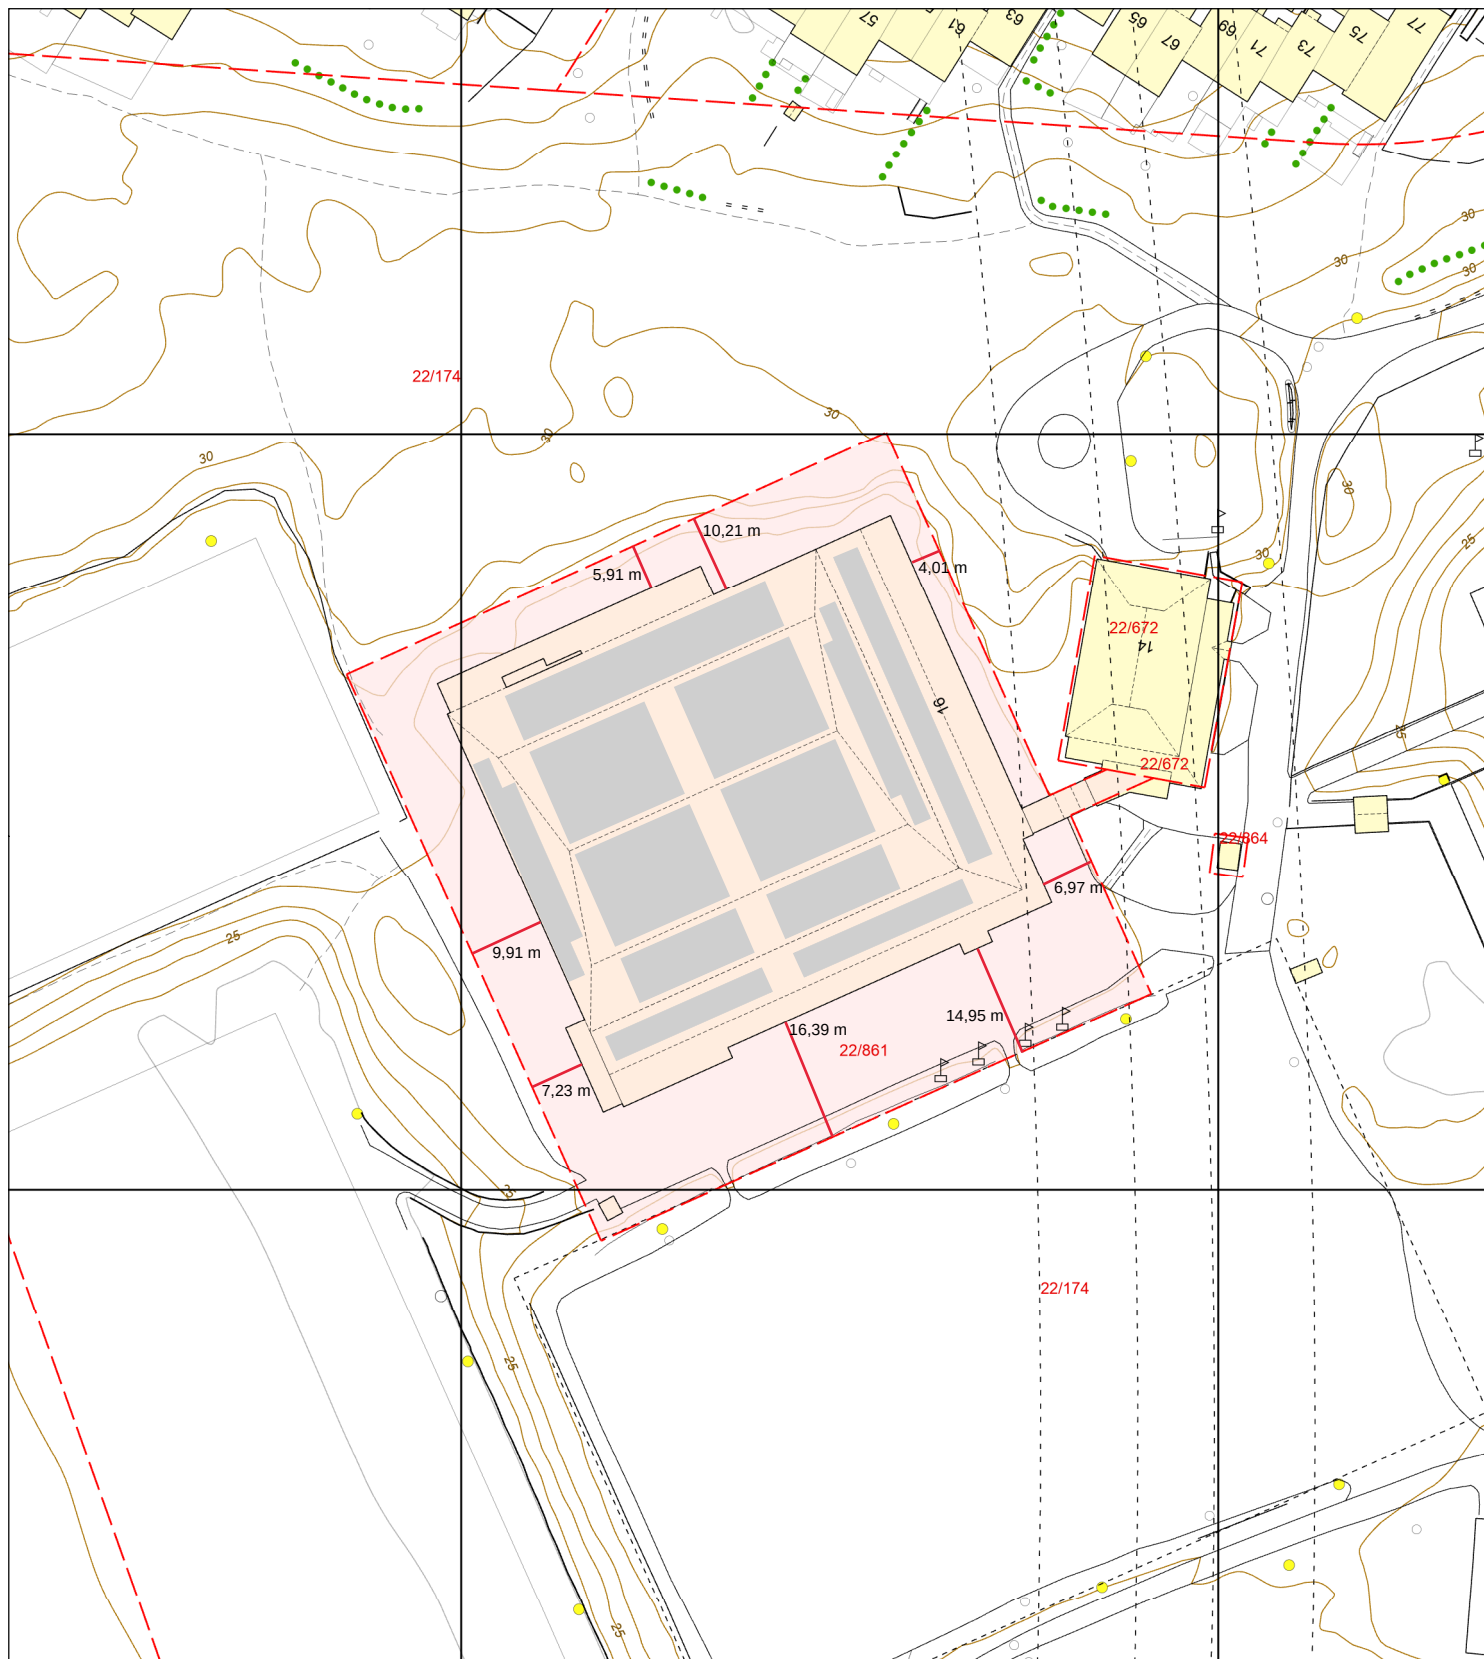

— Eiendomsgrense - sikker
- - - Eiendomsgrense - usikker

Bygning

Registrert tiltak bygg

Fredet bygg

Registrert tiltak anlegg

Kulturminne

Gangveg og sti

Traktorveg

InnmåltTre

Allé

Hekk

EL belysningspunkt

EL Nettstasjon


Ledning kum

Mast


Skap

Høydekurve

Fastmerker

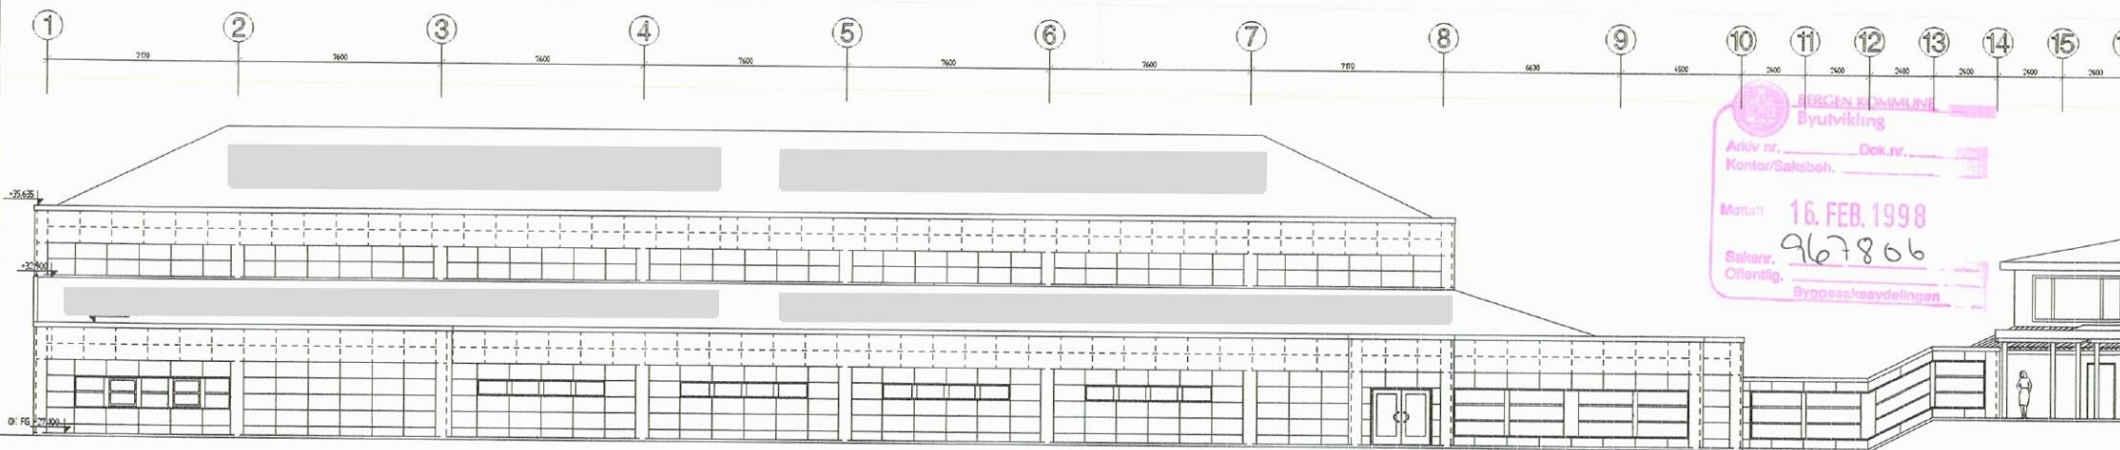

FASADE MOT SYDØST

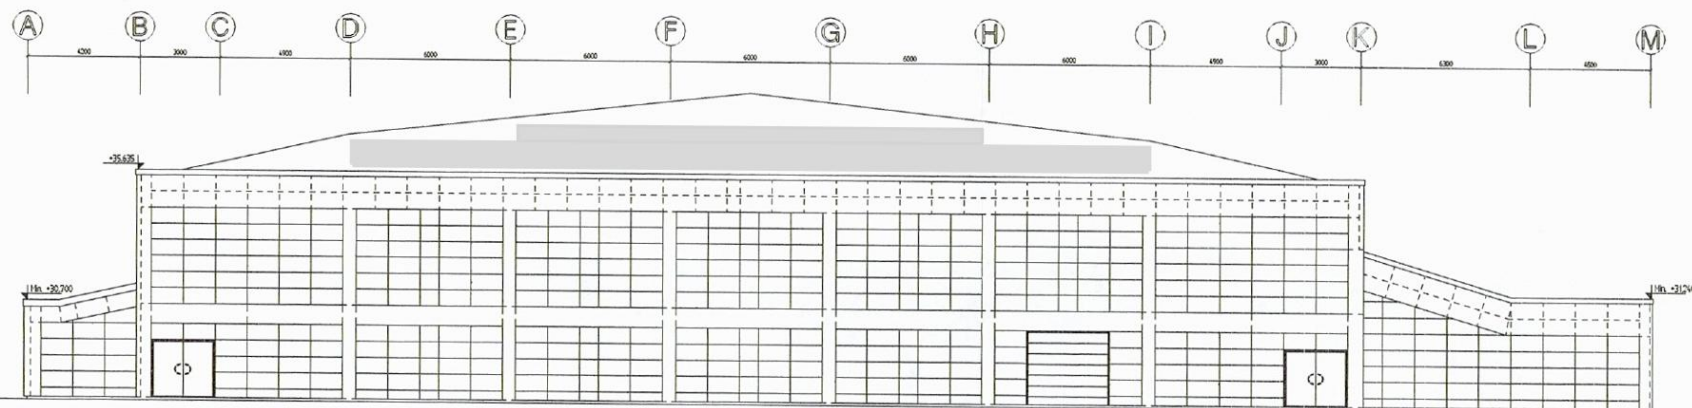

FASADE MOT SYDVEST



Veidekke

E	SOH BYGGET.	13.02.98
D	DIREKTET TILBYGGETS FASADE.	12.11.97
C	INTEGET MELLOMBYGG PÅ FASADE SYDØST.	02.10.97
B	ENDRET GEGHRESLAGKODE OG BESLAG RUNDT VINDUER, DØRER.	11.08.97
A	ENDRET BESLAGSINDELING.	07.08.97
REV:	ENDRINGER GÆLDER	DATE:

PROSJEKT:	VARDEN IDRETTSHALL	PROSJEKT NR.:
TEGNER:	Fasade sydvest og sydøst	385
MÅLSTOKK:	1:200	DATE:
	03.07.97	TEGNET:
		SM/pb
		3-50

ARKITEKTKONTORET	TEGNING NR.:	REV.:
ULF RØSTØEN AS	3-51	E
OSLO HESTEMØLL 2 P.B. 41 2050 HESTEMØLL T.L.F. 95130777		



Veidekke		
E	SOM BYGGET.	03.02.98
D	INTEGNET TILBYGGETS FASADE.	02.11.97
C	INTEGNET I KODE 131 NORDVEST ANSE 4-5, 1:25 NORDØST ANSE F-G.	14.08.97
B	ENDRET BESLAGSBESLAGHODE OG BESLAGHODE RUNDT VINDUEP/DØRSEP.	11.08.97
A	ENDRET BESLAGSINDELING	07.08.97
REV:	EDRUGEN, GJØRDER	03.02.98

PROJECT:

VARDEN IDRETTSHALL

TEGNING: **Fasade nordvest og nordøst** PROJ. NR.: 385

MÅLESTOK: 1:200	DATO: 03.07.97	TEGNET: SM/pb	FL. / P. : 3-50
--------------------	-------------------	------------------	--------------------

ARKITEKTKONTORET ULF ROSTØEN AS ØSTRE HESTVANG 2 PB.64 5050 HESTVÅN TLF. 55130727	TEKNIKK TIL: 3-52	RE: E
--	--	--------------------------------

TECHNICAL
3-52